



The largest Carpark. Or can park at any isolated Carparking Spaces as seen on the road.

Another entry point at our North Gate.

Gather at Door C1 of Shaw Auditorium (see next page detailed plan)

Other smaller carparks (outdoor only) but more near to the venue.

Recommended entry point at our South Gate.

- Existing Buildings
現有建築物
- Loading Bays A1, A2, B1, B2, B3, C
卸貨區
- Lifts in Academic Building
學術大樓電梯
- Lifts in Lee Shau Kee Campus
李兆基校園電梯
- Citi Lecture Theater (LT-A)
花旗集團演講廳
- Lam Woo Lecture Theater (LT-B)
林護演講廳
- Padma and Hari Harilela Lecture Theater (LT-C)
夏利萊博士及夫人演講廳
- Lee Wing Tat Lecture Theater (LT-D)
利榮達演講廳
- Cheung On Tak Lecture Theater (LT-E)
張安德講堂
- Leung Yat Sing Lecture Theater (LT-F)
梁日盛講堂
- Chow Tak Sin Lecture Theater (LT-G)
周德新講堂
- Chen Kuan Cheng Forum (LT-H)
陳冠貞論壇
- Chiang Chen Lecture Theater (LT-J)
蔣震演講廳
- Mr and Mrs Lee Siu Lun Lecture Theater (LT-K)
李兆麟伉儷演講廳
- CMA Lecture Theater (LT-L)
香港中華廠商聯合會演講廳
- Wong Chak Chui Lecture Theater
王則翠演講廳
- Kaisa Group Lecture Theater
佳兆業集團演講廳

Clear Water Bay Road
清水灣道
To Kowloon & Sai Kung
往九龍及西貢

University Road
大學道

To Tseung Kwan O & Clear Water Bay
往將軍澳及清水灣

Ngan Ying Road
銀影路

Port Shelter

Staff Quarters
(Houses 1-8 & Apts 1-48)
教職員宿舍一至八號屋
及宿舍樓一至四十八號

Staff Quarters
Blocks A-D
教職員宿舍
A-D座

Staff Quarters Towers 1-2
教職員宿舍一至二座

Staff Quarters Tower 3
教職員宿舍三座

SQ Tower 4
教職員宿舍四座

SQ Towers 5-7
教職員宿舍
五至七座

Hall III
學生宿舍三座

UG Hall V
(PG Hall II)
學生宿舍五座
(研究生宿舍二座)

Stephen Kam
Chuen Cheong Hall
(PG Hall I)
張鑑泉樓
(研究生宿舍
一座)

Outdoor
Swimming Pool
室外游泳池

Lower BBQ Site
低座燒烤場

Ocean Research Facility
海洋研究設施

Indoor Swimming Pool
室內游泳池

Chau Sui Kau and
Chan Lam Moon Chun
Hall (Hall VII)
陳瑞球林滿珍伉儷樓
(學生宿舍七座)

Hall II
學生宿舍二座

Jockey Club Tower
賽馬會樓

Hall VI
學生宿舍六座

Hall IV
學生宿舍四座

Hall VIII
學生宿舍八座

Hall IX
學生宿舍九座

Courts 1, 2
Fok Ying Tung
Sports Center
霍英東體育中心

Water Sports Center
水上活動中心

Upper BBQ Site
高座燒烤場

Staff Quarters Towers 8-11
教職員宿舍八至十一座

Court 7

SQ Towers 12-14
教職員宿舍
十二至十四座

The Jockey Club
Global Graduate Tower
賽馬會集賢樓

SQ Towers 15-19
教職員宿舍
十五至十九座

Court 8

Lee Shau Kee Campus
李兆基校園

Kaisa Group Lecture Theater
佳兆業集團演講廳

HKUST Jockey Club Institute for
Advanced Study/Lo Ka Chung Building
香港科技大學賽馬會高等研究院/
盧家驊書萃樓

Li Dak Sum Yip Yio Chin
Kenneth Li Conference Lodge
李達三葉耀珍伉儷李本俊
會議大樓

Distinguished
Guest Lodge
貴賓宿舍

President's Lodge
校長宿舍

Unlodge
水靈軒

Court 3

Car Park
停車場

S H Ho Sports Hall
何善衡體育館

Seal of Love Charitable
Foundation Wing
正愛慈善基金翼

Bank
銀行

Indoor Sports
Complex
室內運動場

Tsang Shu Tim
Art Hall
曾肇添展覽廳

Plaza
廣場

Mr and Mrs Ho Ting Sik
Visitor Information Center
何廷錚伉儷訪客資訊中心

Escalators
自動電梯

Chia-Wei Woo
Academic Concourse
吳家瑋學術廊

Lo Kwee-Seong
Building
羅桂祥樓

The Hong Kong
Jockey Club
Enterprise Center
香港賽馬會
創新科技中心

The Hong Kong
Jockey Club
Biotechnology
Research Institute
香港賽馬會
生物技術研究所

Escalators
自動電梯

Cheng Yu Tung
Building
鄭裕彤樓

Courts 5 & 6

Wong Chek She
Research Center
for Environment
and Infrastructure
黃焯書科研中心

Shaw Auditorium
逸夫演藝中心

Escalators
自動電梯

Wong Chak Chui
Lecture Theater
王則翠演講廳

Karen Lee Student
Mentoring Center
李嘉倫學生啟導中心


Lee Shau Kee
Business Building
李兆基商學大樓

Escalators
自動電梯

South Bus Station
南門巴士站

South Entrance
南門入口

Ngan Ying Road
銀影路

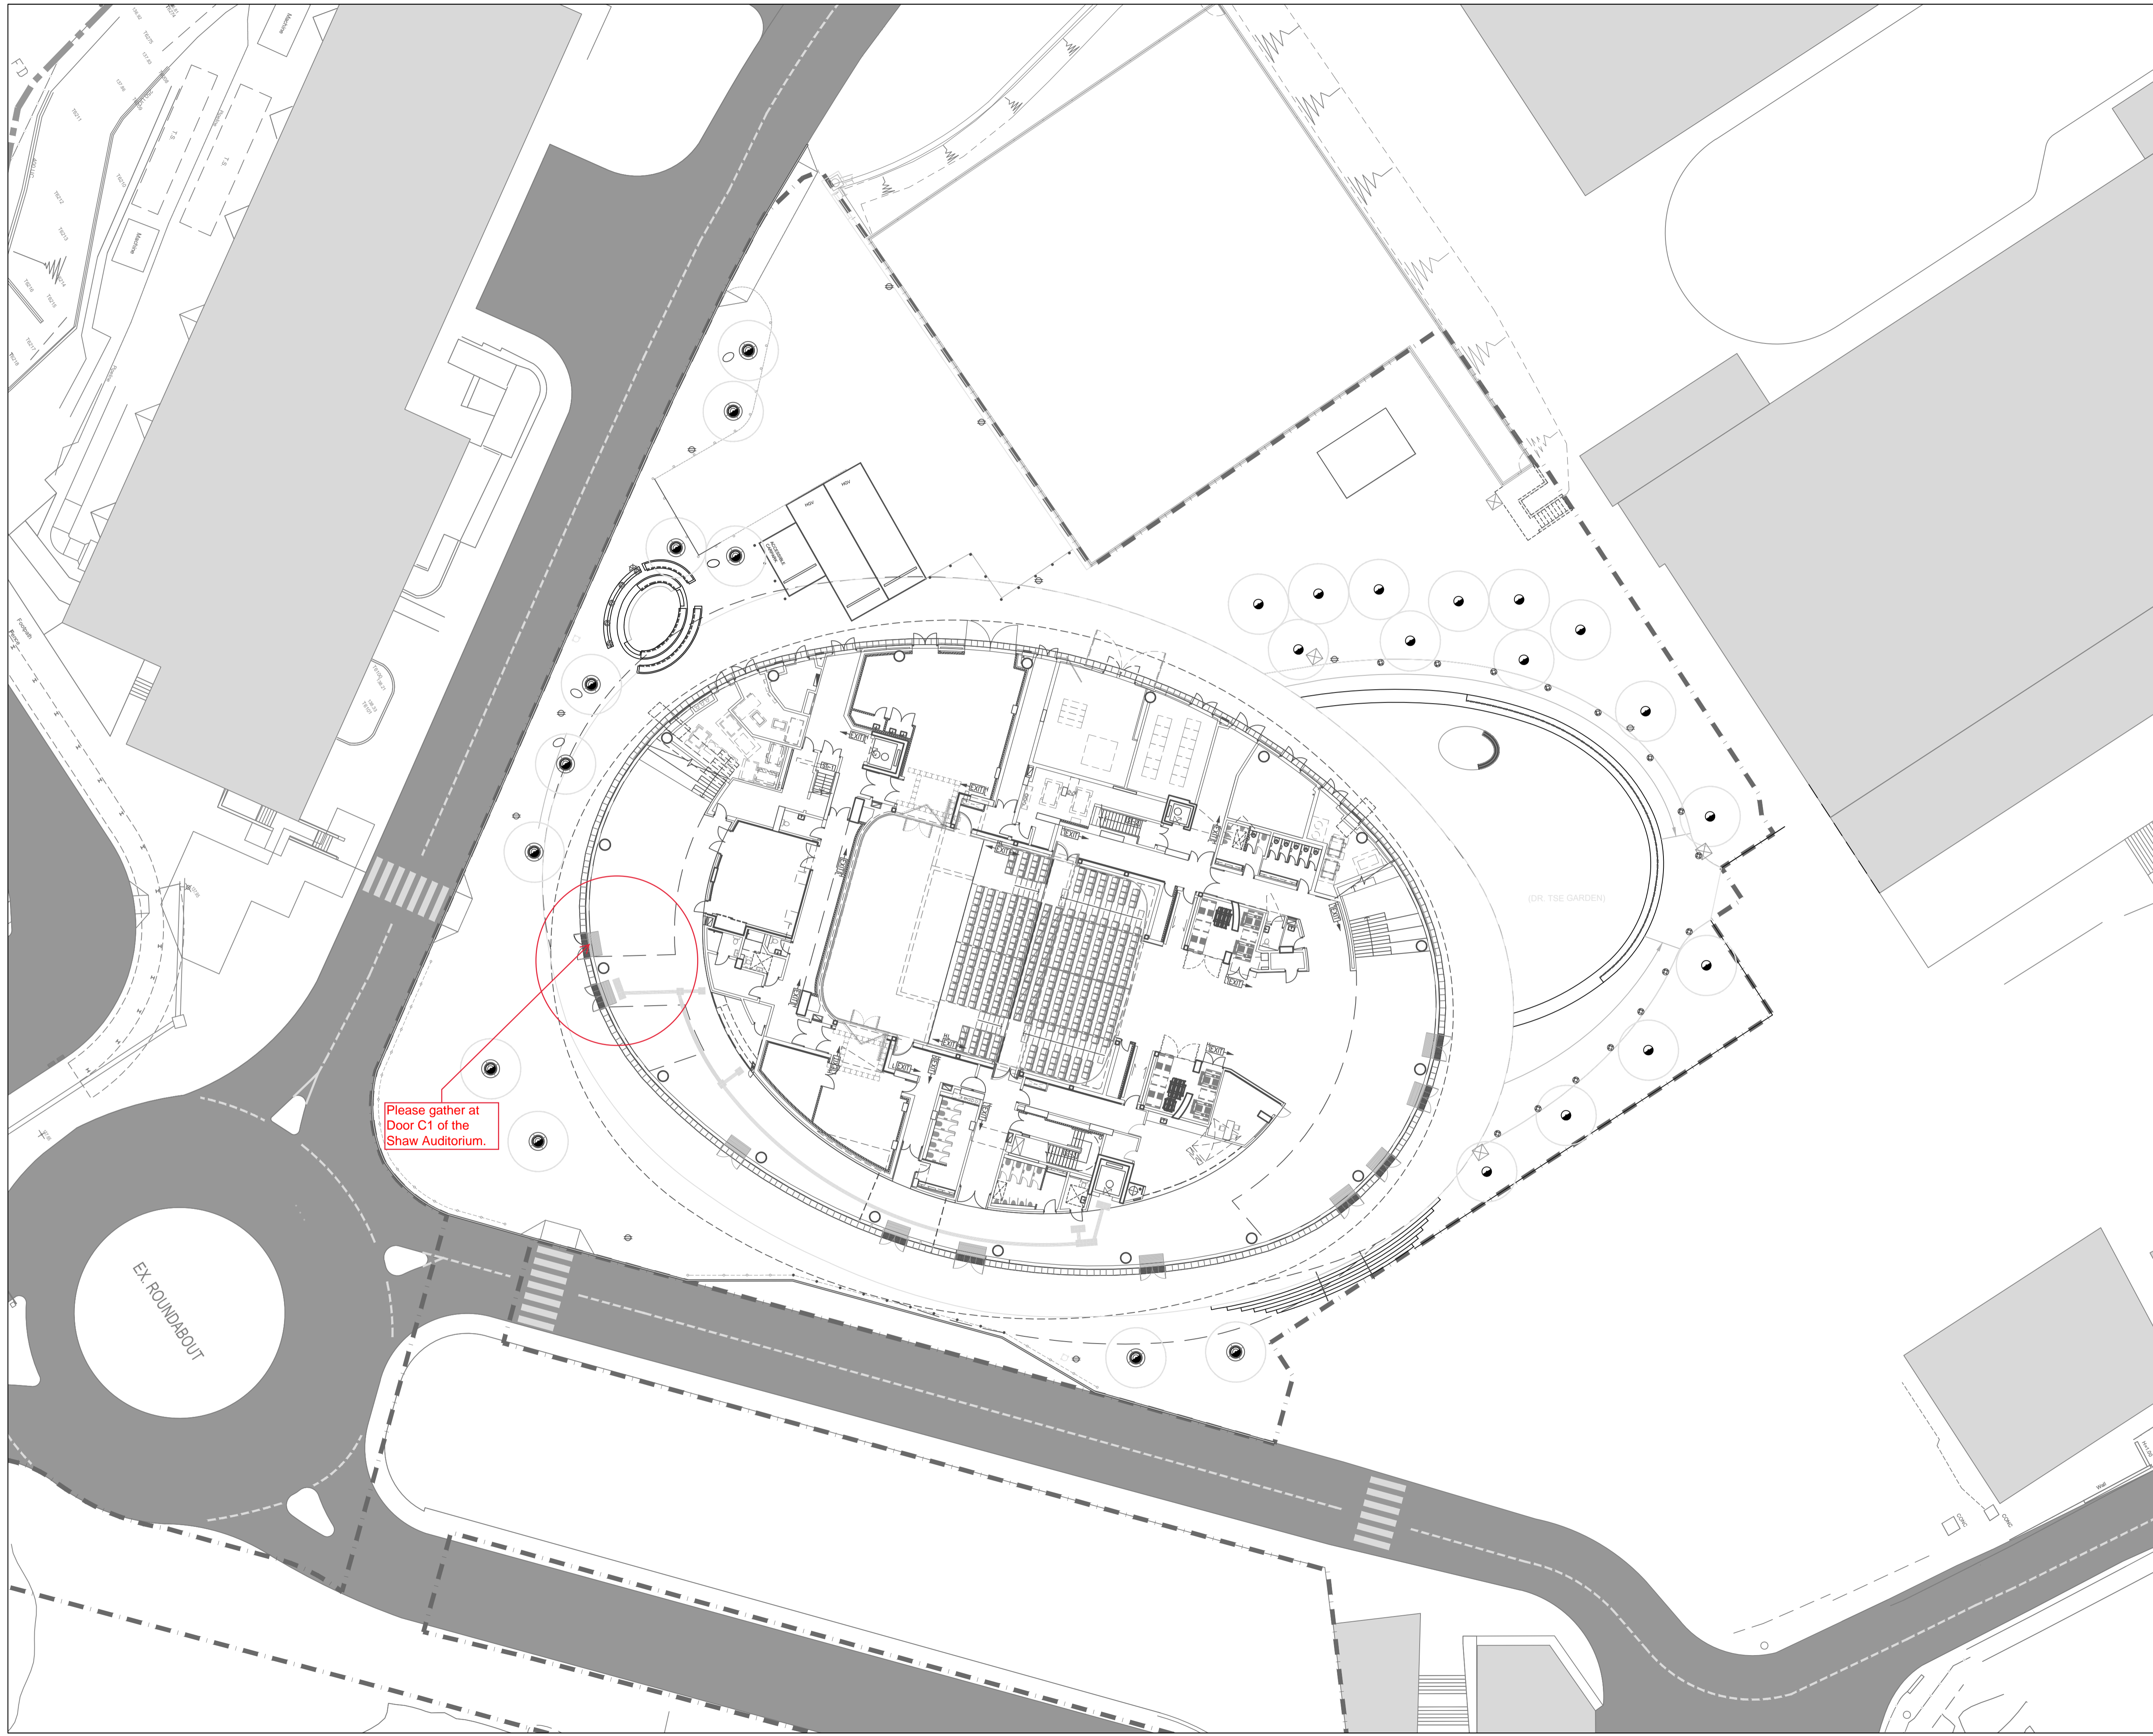

- LEGEND
- SUBJECT SITE
 - PEBBLE BENCH
 - IRRIGATION POINT
 - SFH STREET FIRE HYDRANT
 - ⊕ LAMP POST (REFER TO LIGHTING DRAWINGS AND SPECIFICATION)
 - ⊙ FLOOR MOUNT DIRECTIONAL LIGHT (REFER TO LIGHTING DRAWINGS AND SPECIFICATION)
 - ⊗ WALL MOUNT LIGHT (REFER TO LIGHTING DRAWINGS AND SPECIFICATIONS)
 - LED STRIP (REFER TO LIGHTING DRAWINGS AND SPECIFICATIONS)
 - △ LINEAR INGROUND LIGHT (REFER TO LIGHTING DRAWINGS AND SPECIFICATIONS)
 - REMOVABLE TYPE BOLLARDS
 - ANTI-RAM TYPE BOLLARDS (NON-REMOVABLE)
 - CHAIN BETWEEN BOLLARDS

Please gather at Door C1 of the Shaw Auditorium.

AS BUILT

D	8-11-2021	AS BUILT UPDATE	BK	-	-
C	12-10-2020	GENERAL REVISION	YT	YT	TO
B	25-08-2020	STRUCTURAL SOIL CELL	WK	YT	TO
A	19-11-2019	GENERAL REVISION	SAN	TO	TO
Amendment Numbers	Date	Amendment Description	Drawn by	Checked by	Approved by

Job title
 HKUST
 SHAW AUDITORIUM

Drawing title
 GROUND FLOOR
 - GENERAL ARRANGEMENT
 PLAN

Drawn	WW/CT	Scale	1:250@A1 & 1:500@A3
Designed	CT	Date	20 SEP 2019
Approved by	TO	Dwg. No.	HLA1_CD_10_GA